


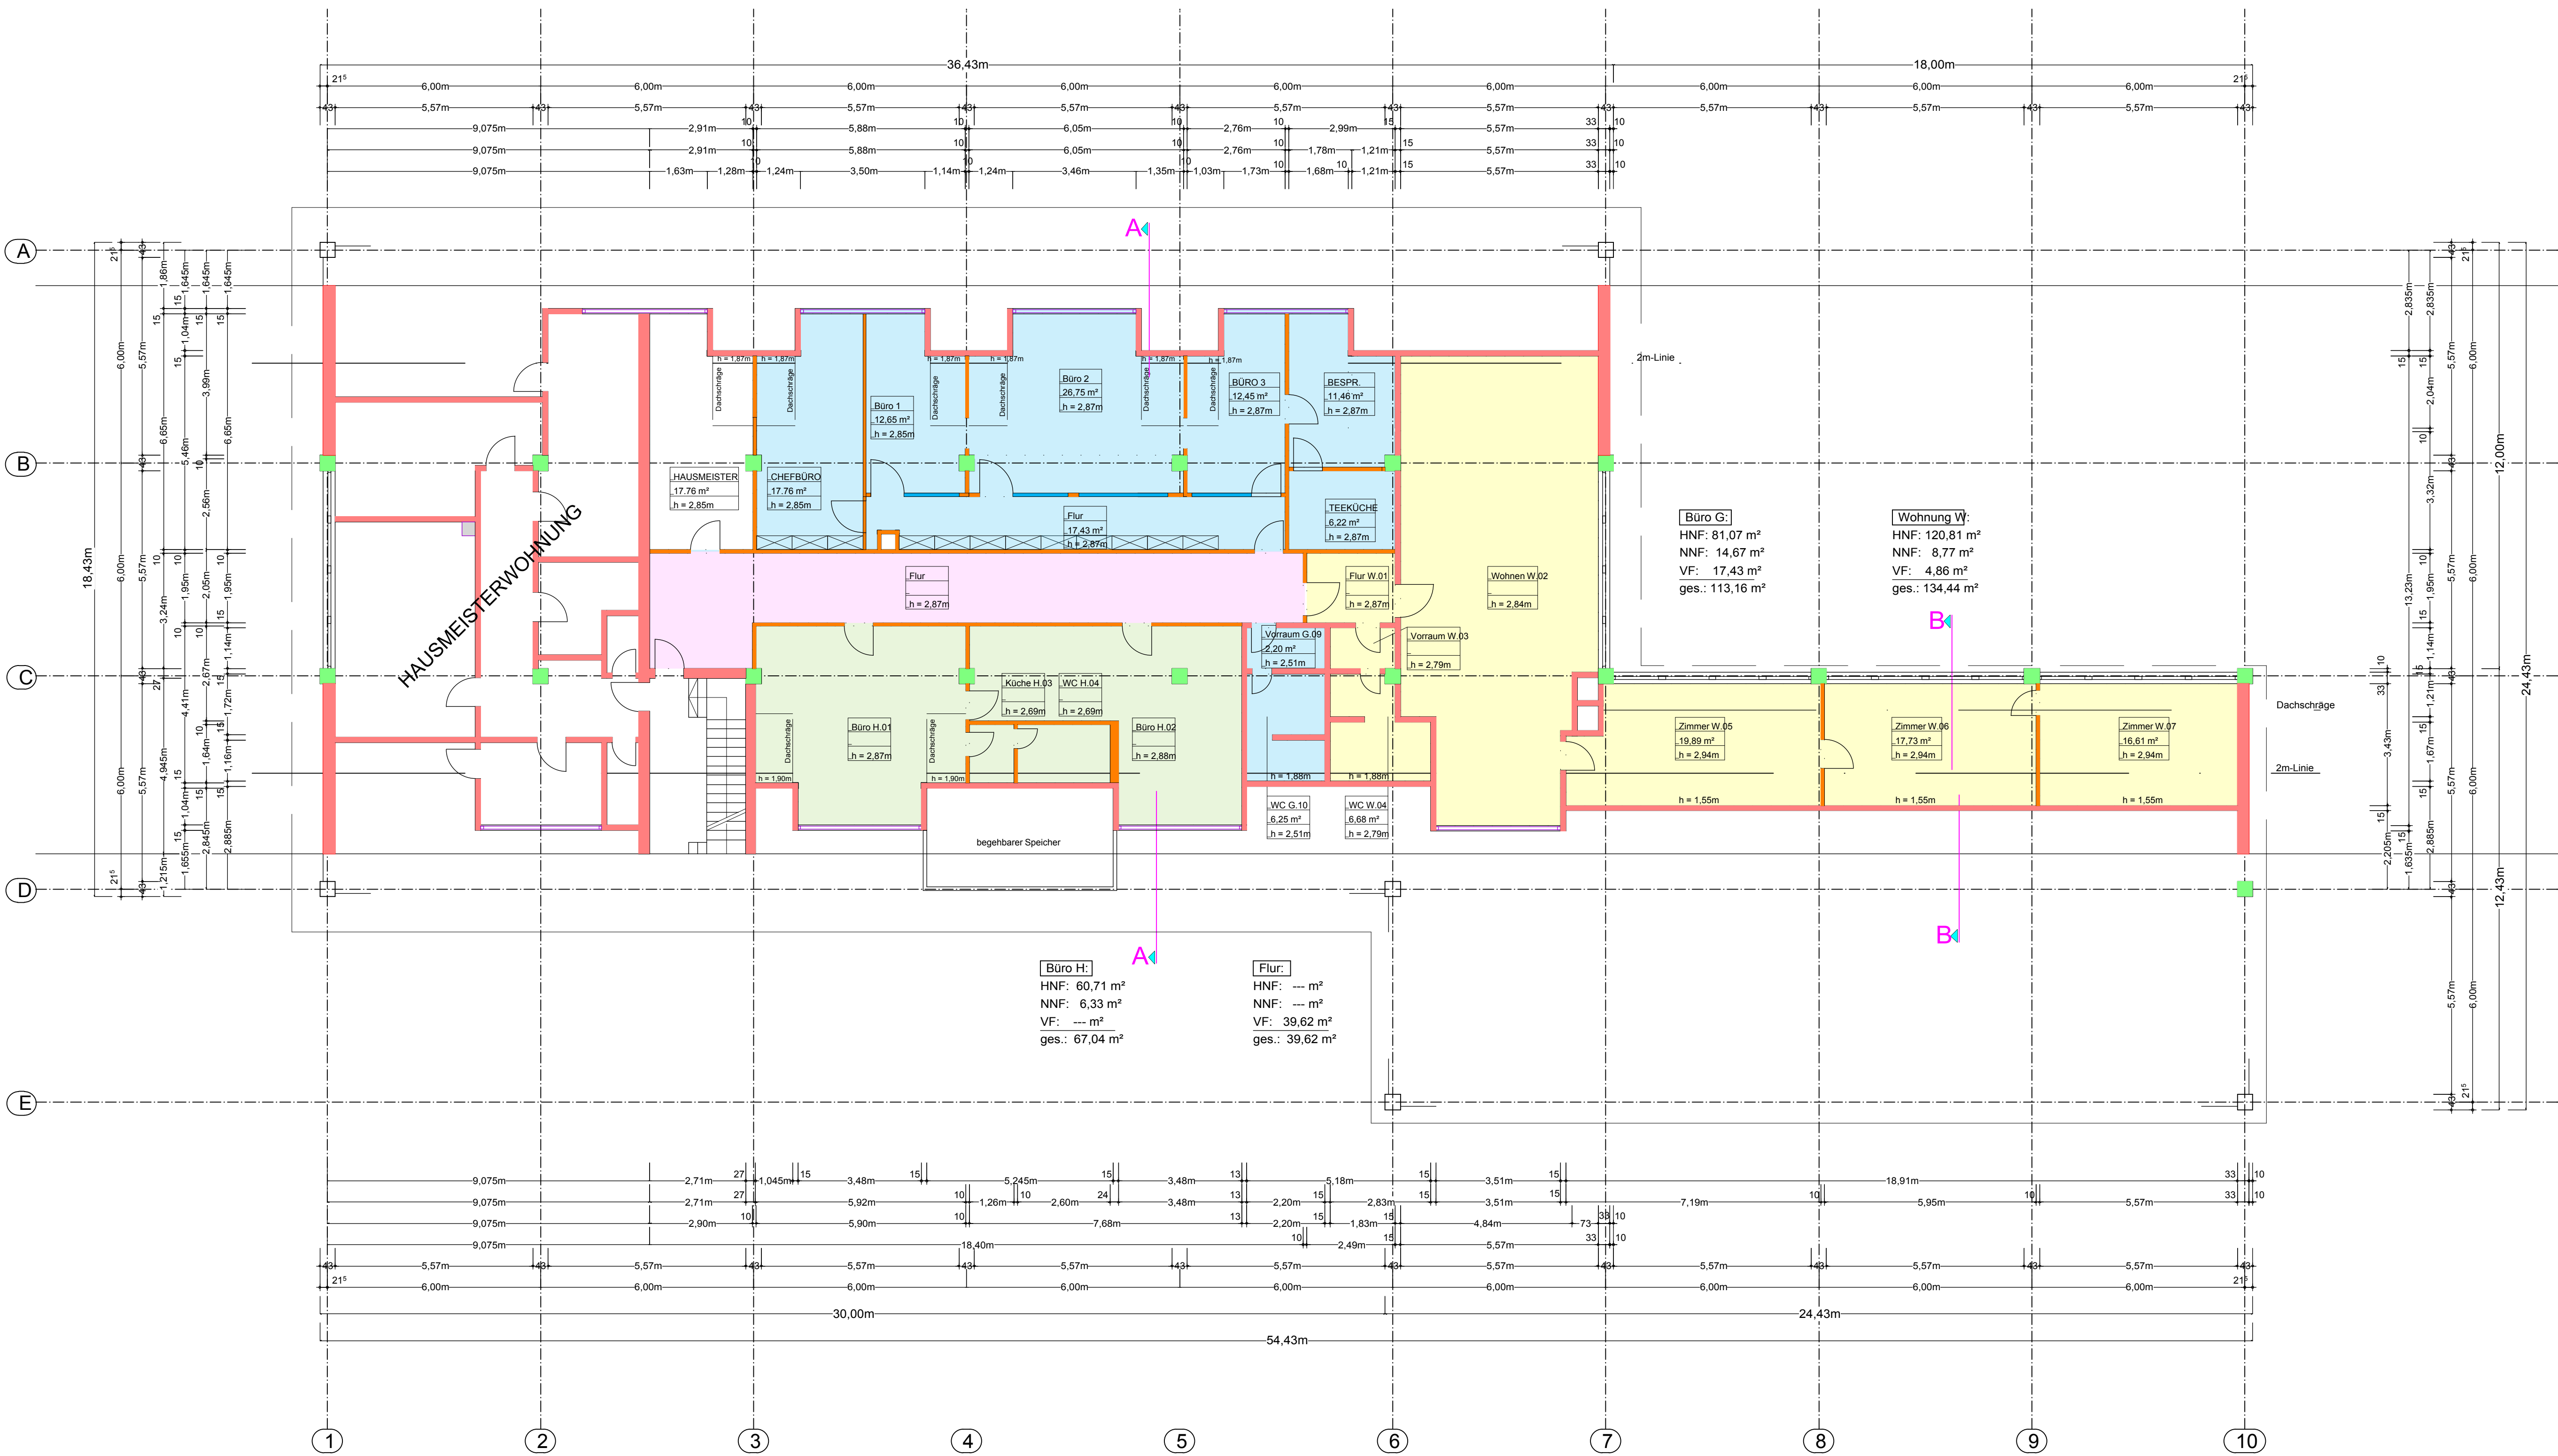

DACHGESCHOSS

ERGÄNZUNGEN			
IND.	DATUM:	BEMERKUNG:	GEZ.
A	29.1.15	Neue Büroaufteilung mit Flächenanpassung im Büro G	ds

BESTANDSPLAN

Aufmaß Bürogebäude in Oberhaching

ÜBERSICHT



BAUORT:	BAUHERR:
Hinterberger Vermietung GDBR Kolpingring 18 82041 Oberhaching	Hinterberger Vermietung GDBR Daimlerstraße 2 84503 Alttötting
Ort/Datum:	Unterschrift:

AUFTRAGS-NR.	PLANNUMMER / PLANCODE:	INDEX:
DATUM GEZ.: 31.10.2014	300 UE 03	
GEZEICHNET: DS	DIN 276 (KG AK-AA):	

PLANINHALT:
Dachgeschoss Übersicht
1:100

PLANFERTIGER:
Hinterschwepfinger Projekt GmbH Hintermehring Str. 3 84561 Mehring
Telefon 0 86 77 - 98 08 - 0 Telefax 0 86 77 - 98 09 - 40 Email: i@hinterschwepfinger.de
Dipl.-Ing. J. Hinterschwepfinger