


ERDGESCHOSS

ERGÄNZUNGEN			
IND.	DATUM:	BEMERKUNG:	GEZ.
A	29.11.15	Flächenanpassung der Nutzungseinheiten	ds

BESTANDSPLAN

Aufmaß Bürogebäude in Oberhaching

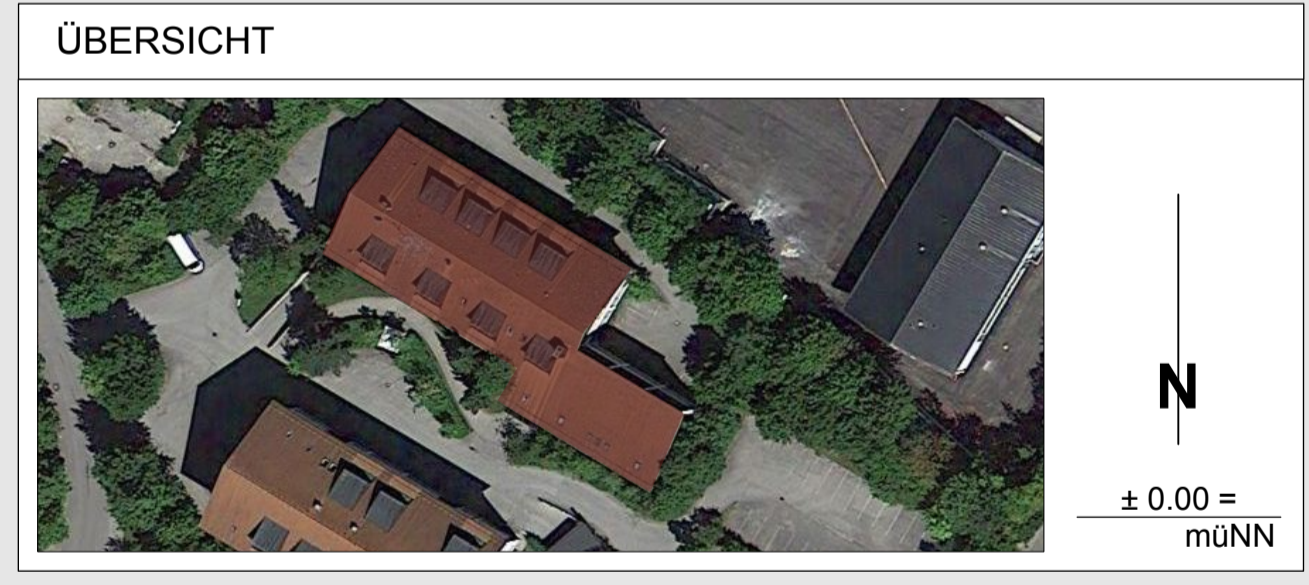

BAUORT: Hinterberger Vermietung GDBR Kolpingring 18 82041 Oberhaching	BAUHERR: Hinterberger Vermietung GDBR Daimlerstraße 2 84503 Altötting
---	---

AUFTRAGS-NR. DATUM GEZ.: GEZEICHNET: DS	31.10.2014	PLANNUMMER / PLANCODE: 300 UE 01	INDEX:
---	------------	--	--------

Erdgeschoss Übersicht 1:100

PLANFERTIGER:
Hinterschwepfinger Projekt GmbH
Hintermehring Str. 3
84561 Mehring
Telefon 0 86 77 - 98 08 - 0
Telefax 0 86 77 - 98 03 - 40
Email: i@hinterschwepfinger.de
Dipl.Ing. J. Hinterschwepfinger

